


14 stuks als getekend incl. sparing ~~170x2230 mm.~~  
1 stuks zonder sparing!! ~~175x2550mm~~

# Merk ST07A

15 getek.

VUR2 45 x 160, Kleur : RAL 9001

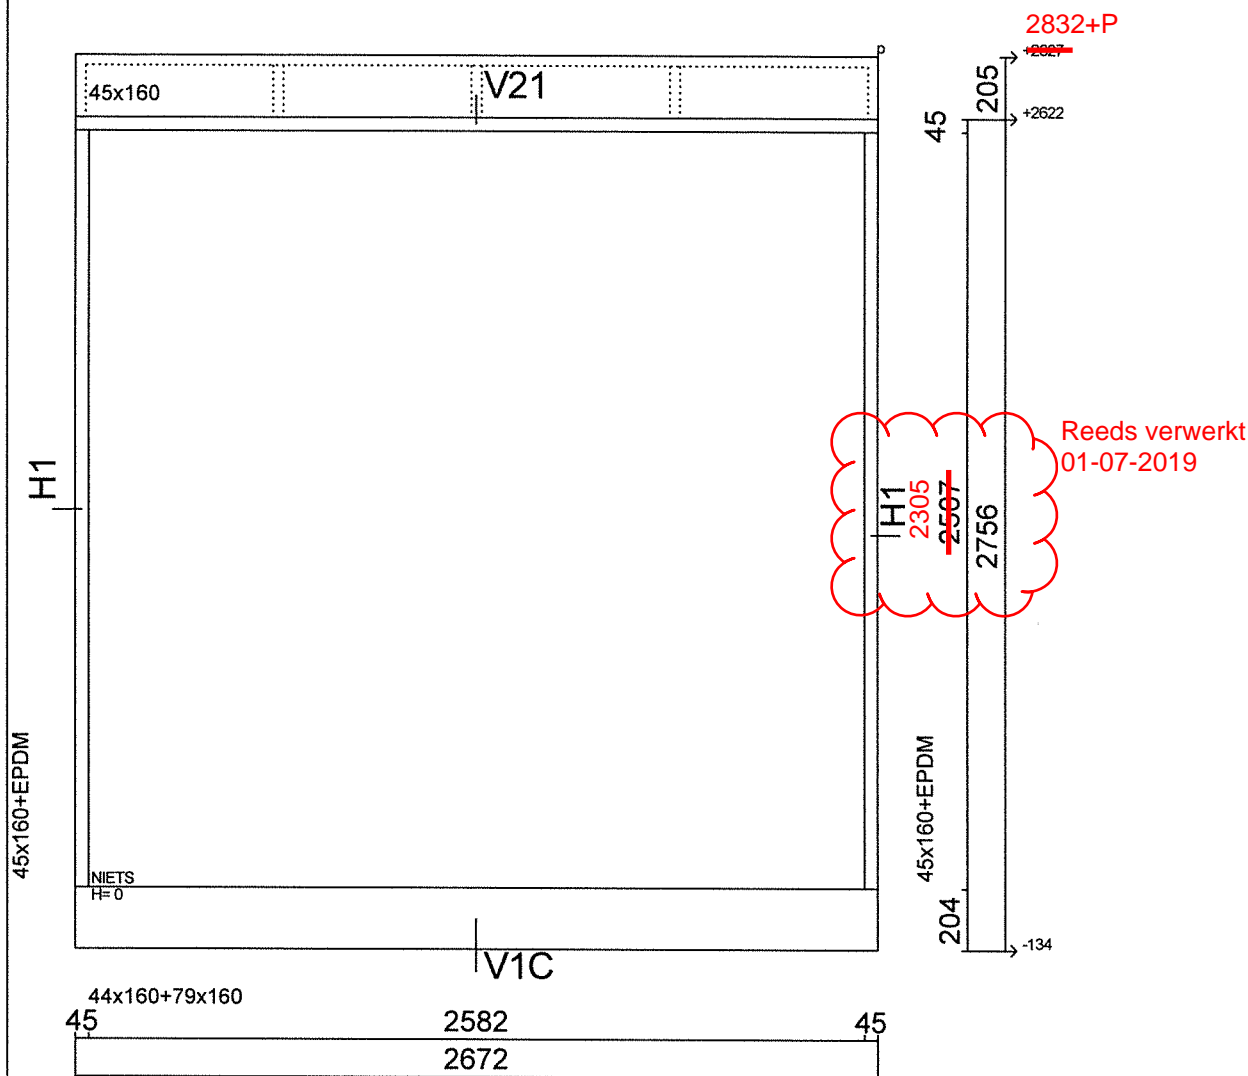

Multiplex W.B.P. 10 mm

Dampdoorlatende folie

Rek

Isover Systemroll 400 dik 140 mm Rd=3.65 m<sup>2</sup> K/W

Dampremmende folie 0.2 mm

gewijzigd 22-05-2019  
**DEFINITIEF**

03-06-2019

Werk: Blok S1 Striip S  
Onderwerp: Stelkozijnen Resterend  
Opdrachtgever: Stam en De Koning Bouw BV  
Project nr: 9753A

**BETI**  
TIMMERFABRIEK

E-mail: a.timmermans@beti.nl

Tel: 0497-573116

postbus 150 5570 AD Bergeijk

Getekend: 29-04-2019

Schaal: 1:25

Getek.: A.T

Blz. 36